


# 令和元年度 横浜市青葉土木事務所所管 青葉区 道路整備しゅん工箇所図

※ 令和元年4月1日から令和2年3月31日にしゅん工したものが記載されています。  
※ なお、応急的に対応した工事の記載はありません。

問合せ先  
青葉土木事務所 ..... Tel 971-2300

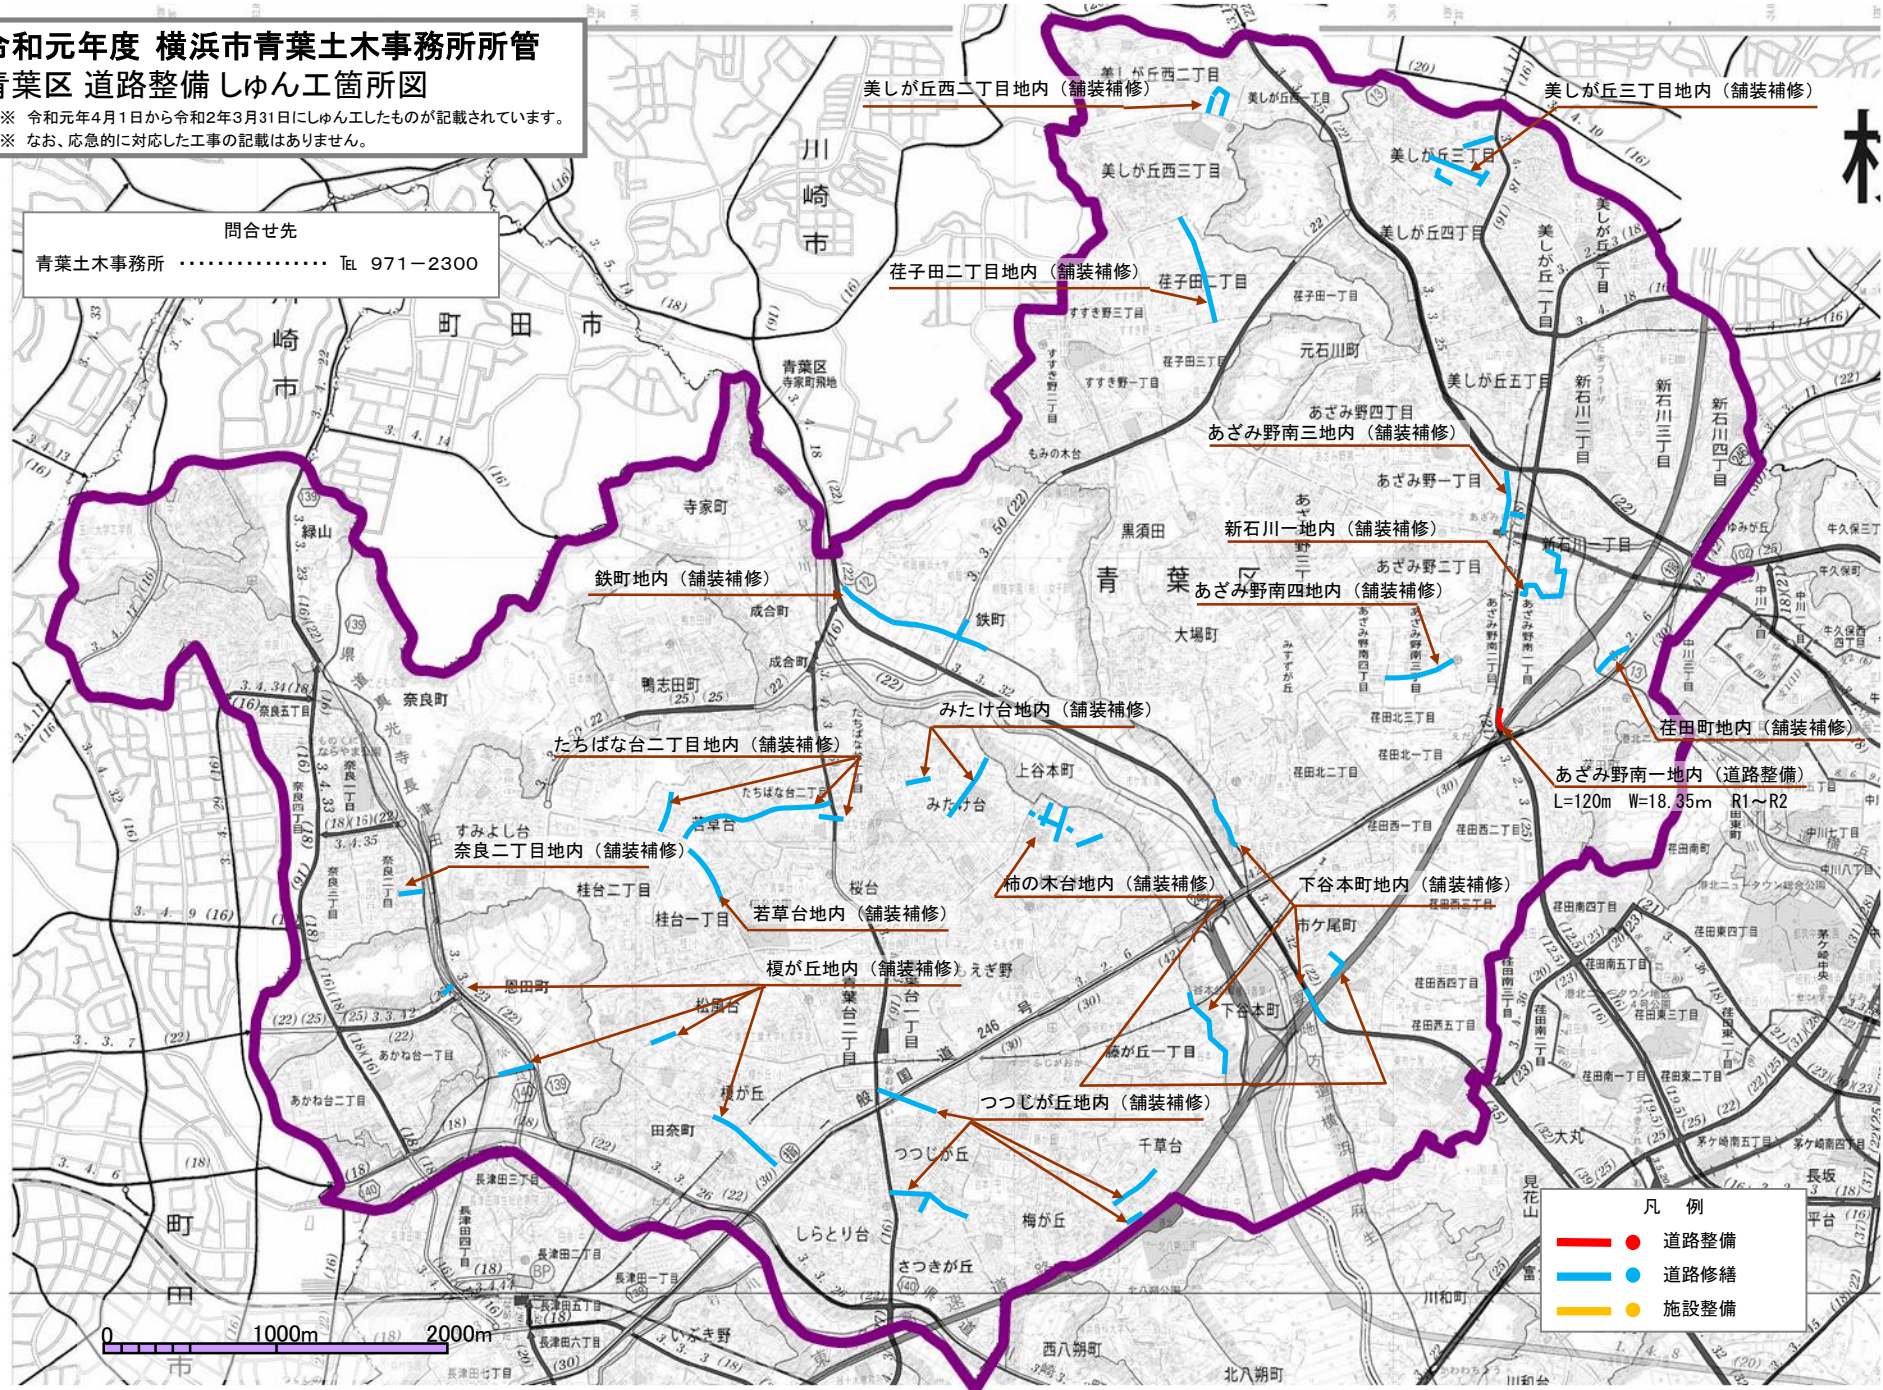

凡例

<span style="color: red;">●</span>	道路整備
<span style="color: blue;">●</span>	道路修繕
<span style="color: yellow;">●</span>	施設整備