



令和元年度 横浜市道路局所管 中区 道路整備しゅん工箇所図

※ 令和元年4月1日から令和2年3月31日にしゅん工したものが記載されています。
※ なお、応急に対応した工事の記載はありません。

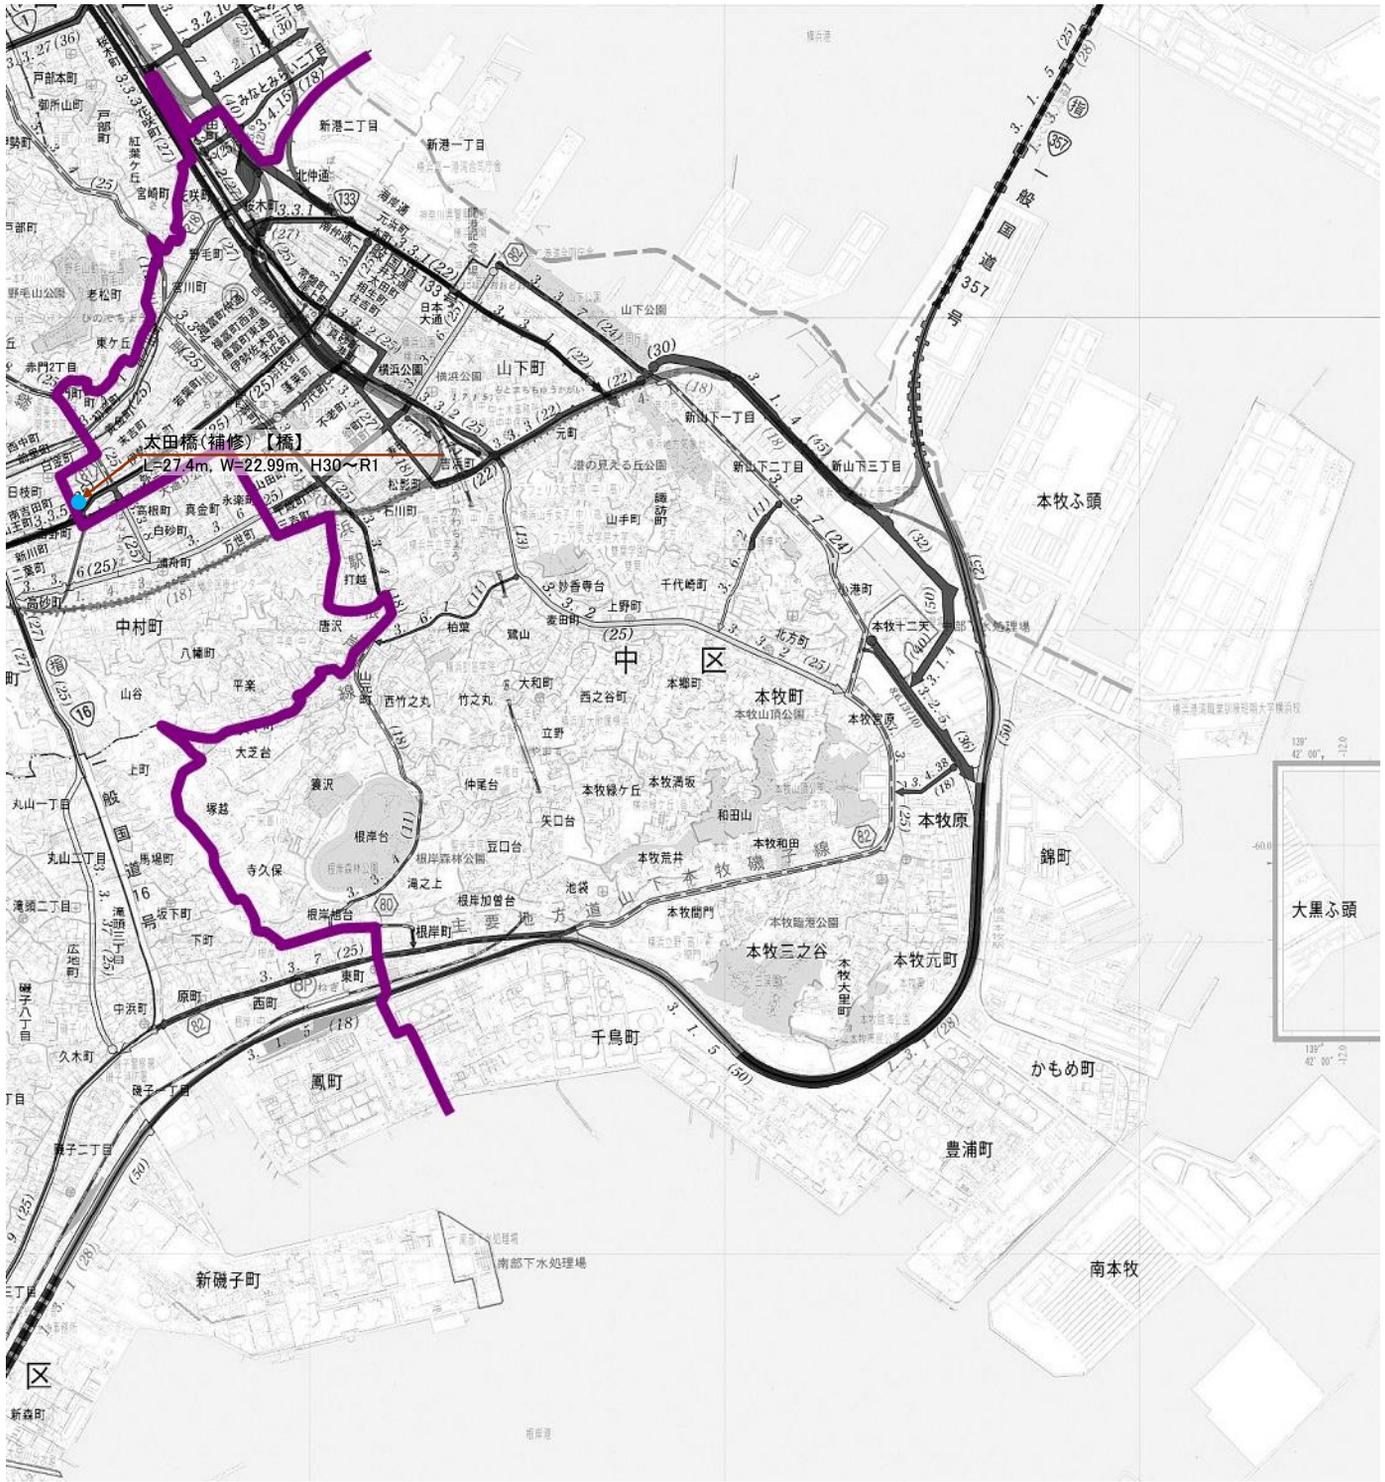

問合せ先
【橋】橋梁課 Tel. 671-2791

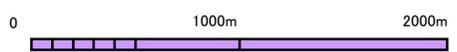

凡 例	
—●—	道路整備
—●—	道路修繕
—●—	施設整備
—●—	高速道路整備