


平成19年度 横浜市神奈川土木事務所発注工事 神奈川区 道路整備 竣工箇所図

※ 平成19年4月より平成20年3月31日に竣工したものが記載されています。

※ なお、応急的に対応した工事の記載はありません。

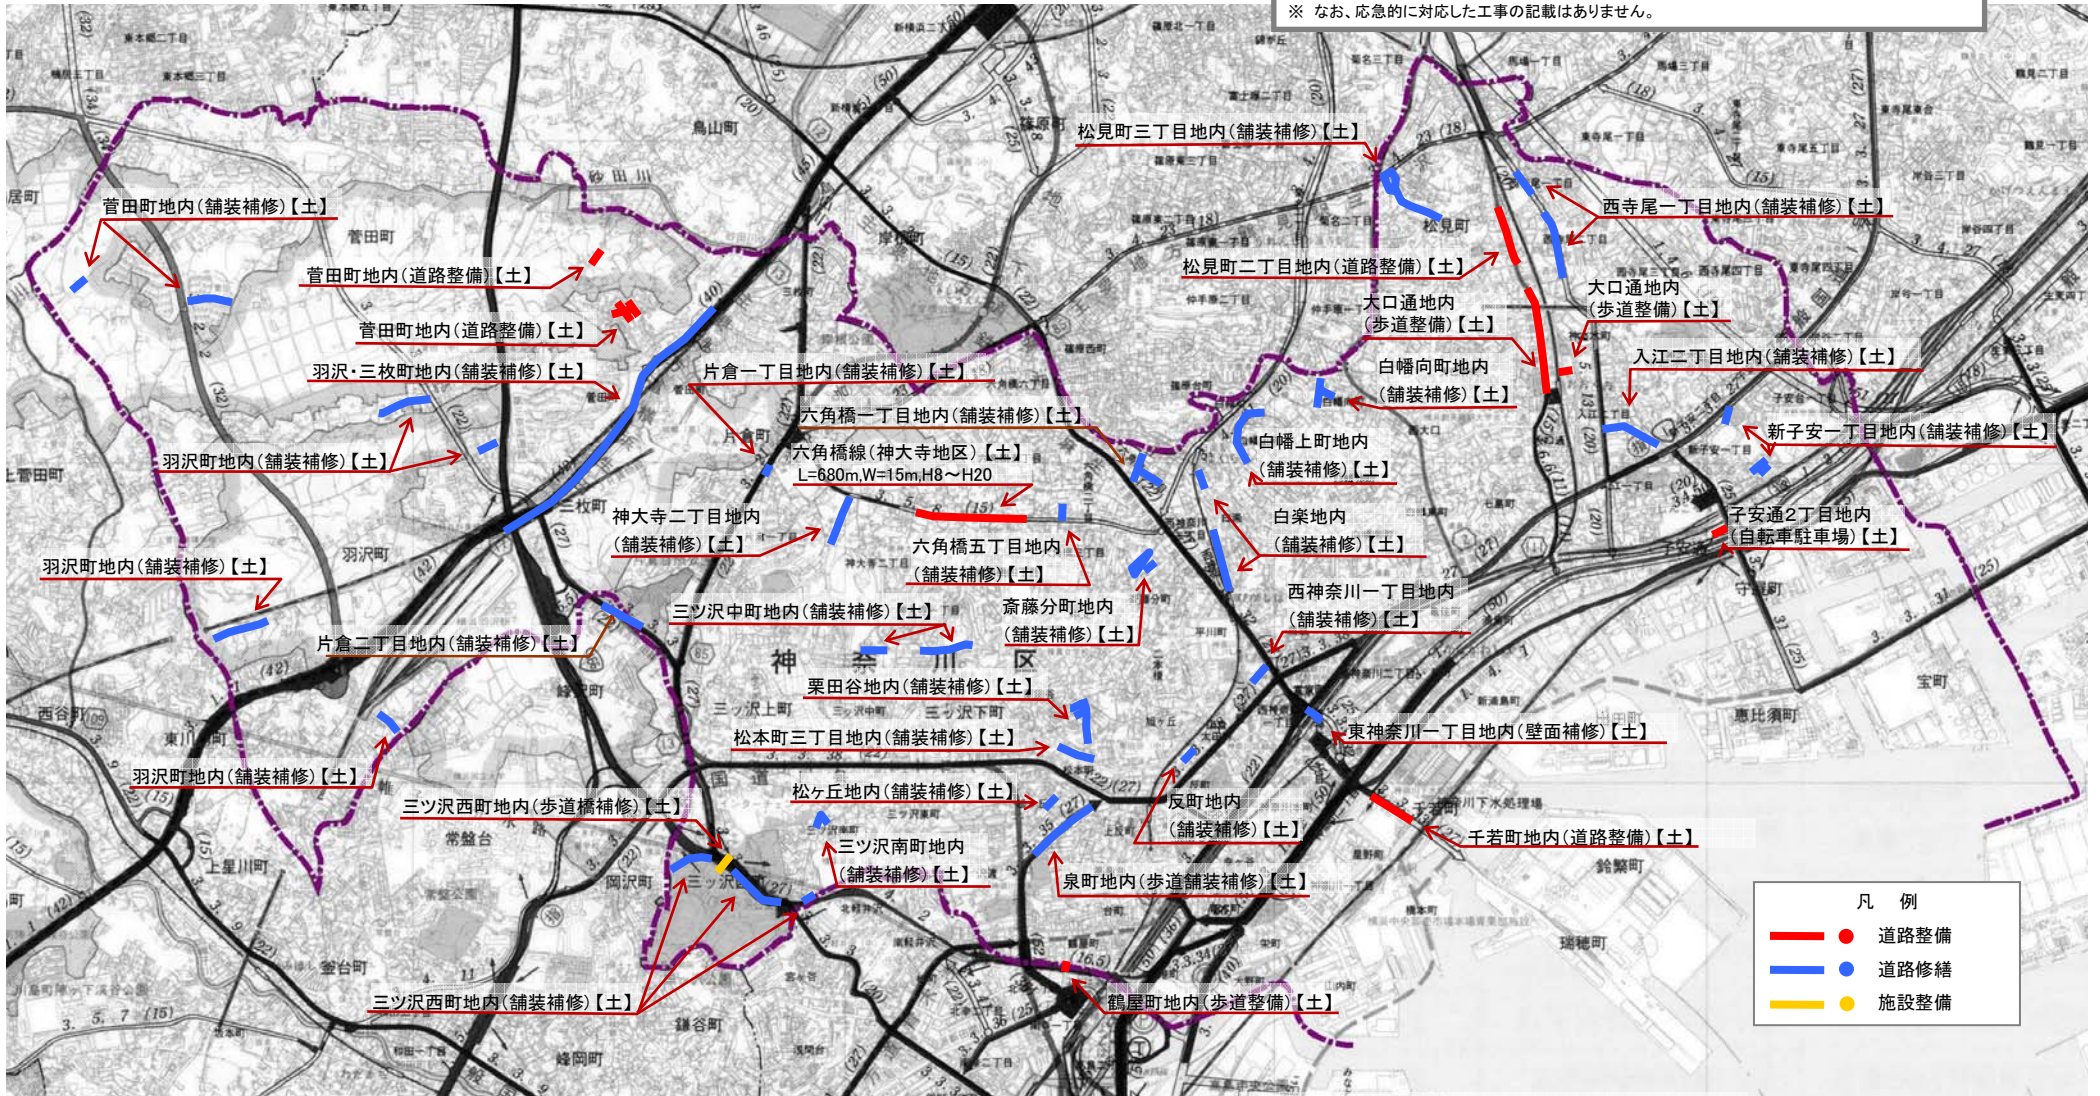

問合せ先

【土】 神奈川土木事務所 TEL 491-3363

