


平成22年度 横浜市鶴見土木事務所発注工事 鶴見区 道路整備 竣工箇所図

※ 平成22年4月1日から平成23年3月31日に竣工したものが記載されています。
※ なお、応急に対応した工事の記載はありません。

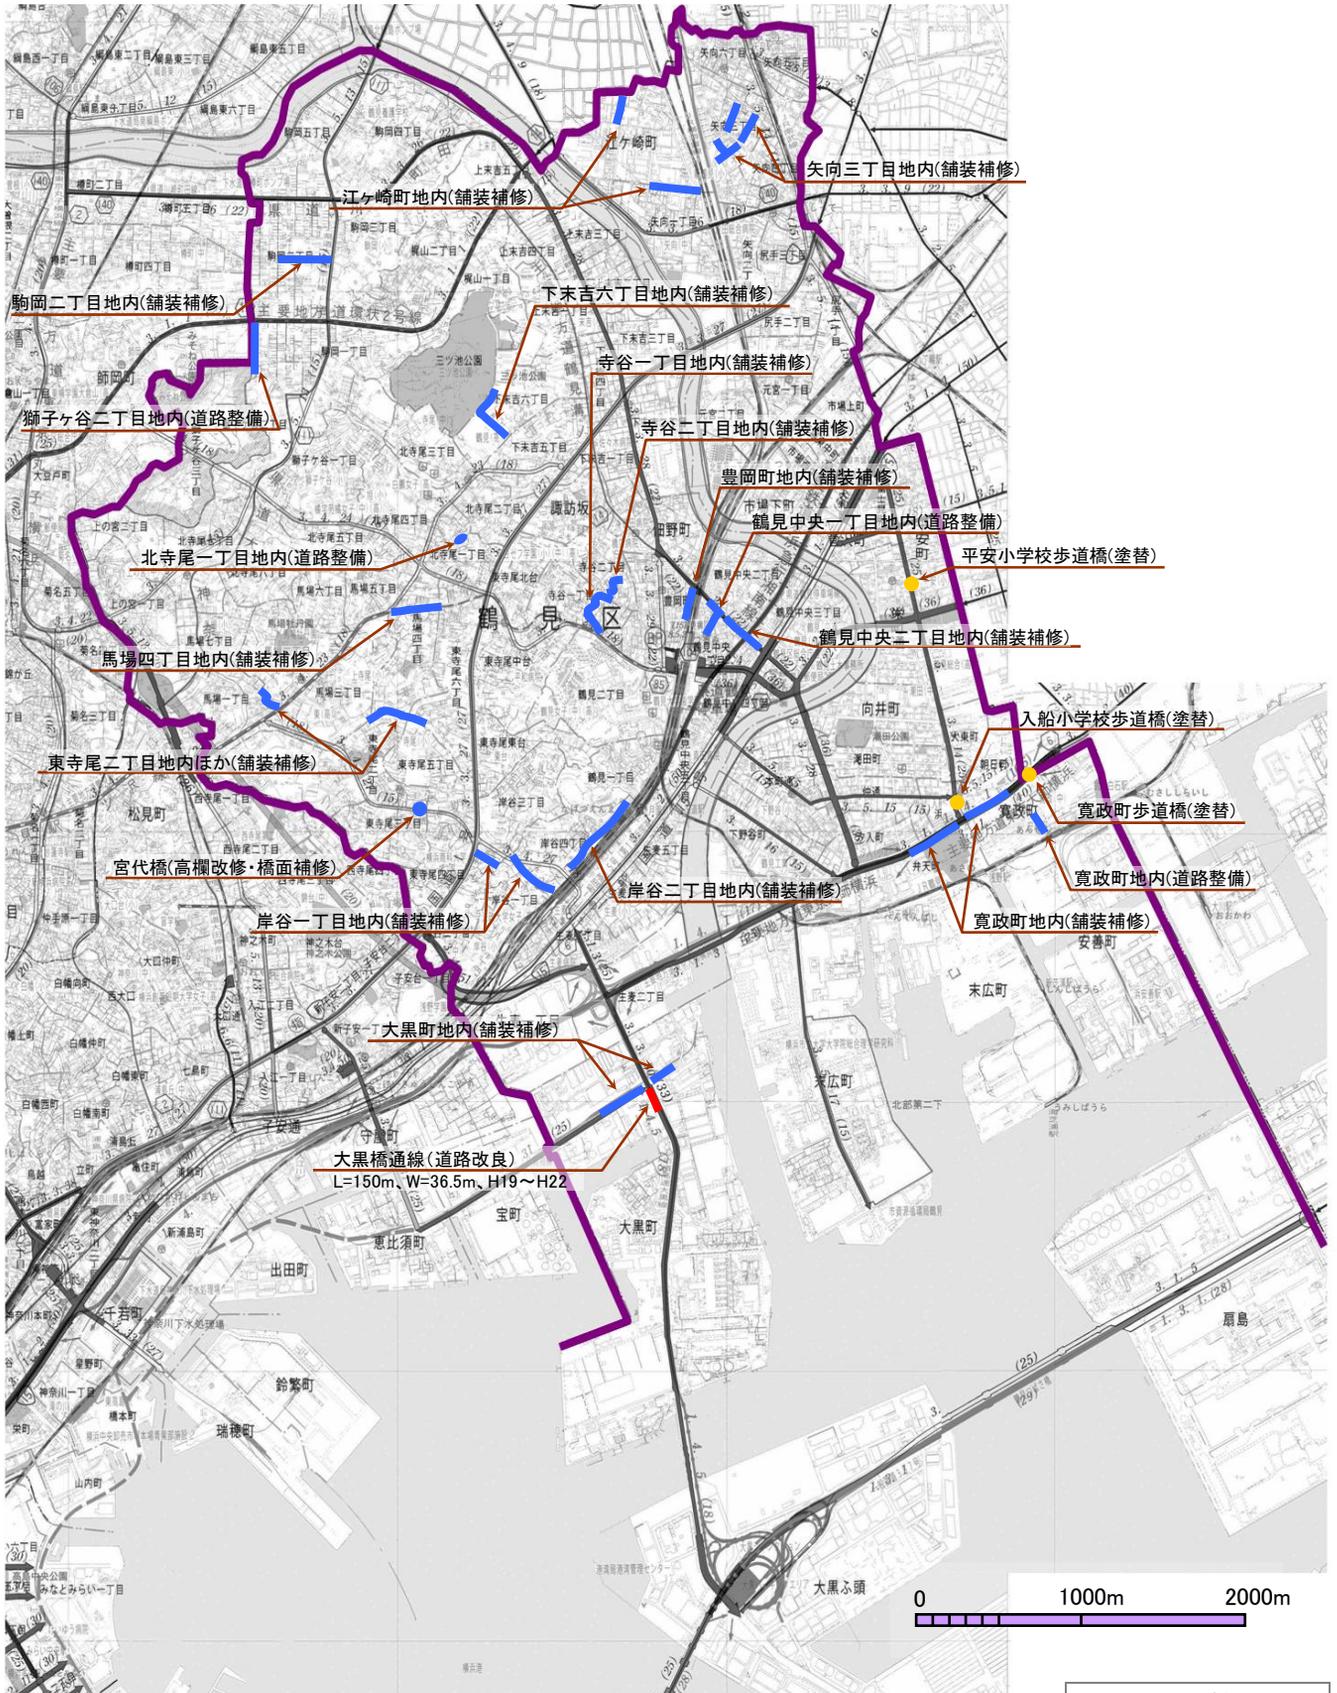

問合せ先
鶴見土木事務所 TEL 510-1669

凡例	
—●—	道路整備
—●—	道路修繕
—●—	施設整備