


平成24年度 横浜市中土木事務所発注工事 中区 道路整備 竣工箇所図

※ 平成24年4月1日から平成25年3月31日に竣工したものが記載されています。
※ なお、応急に対応した工事の記載はありません。

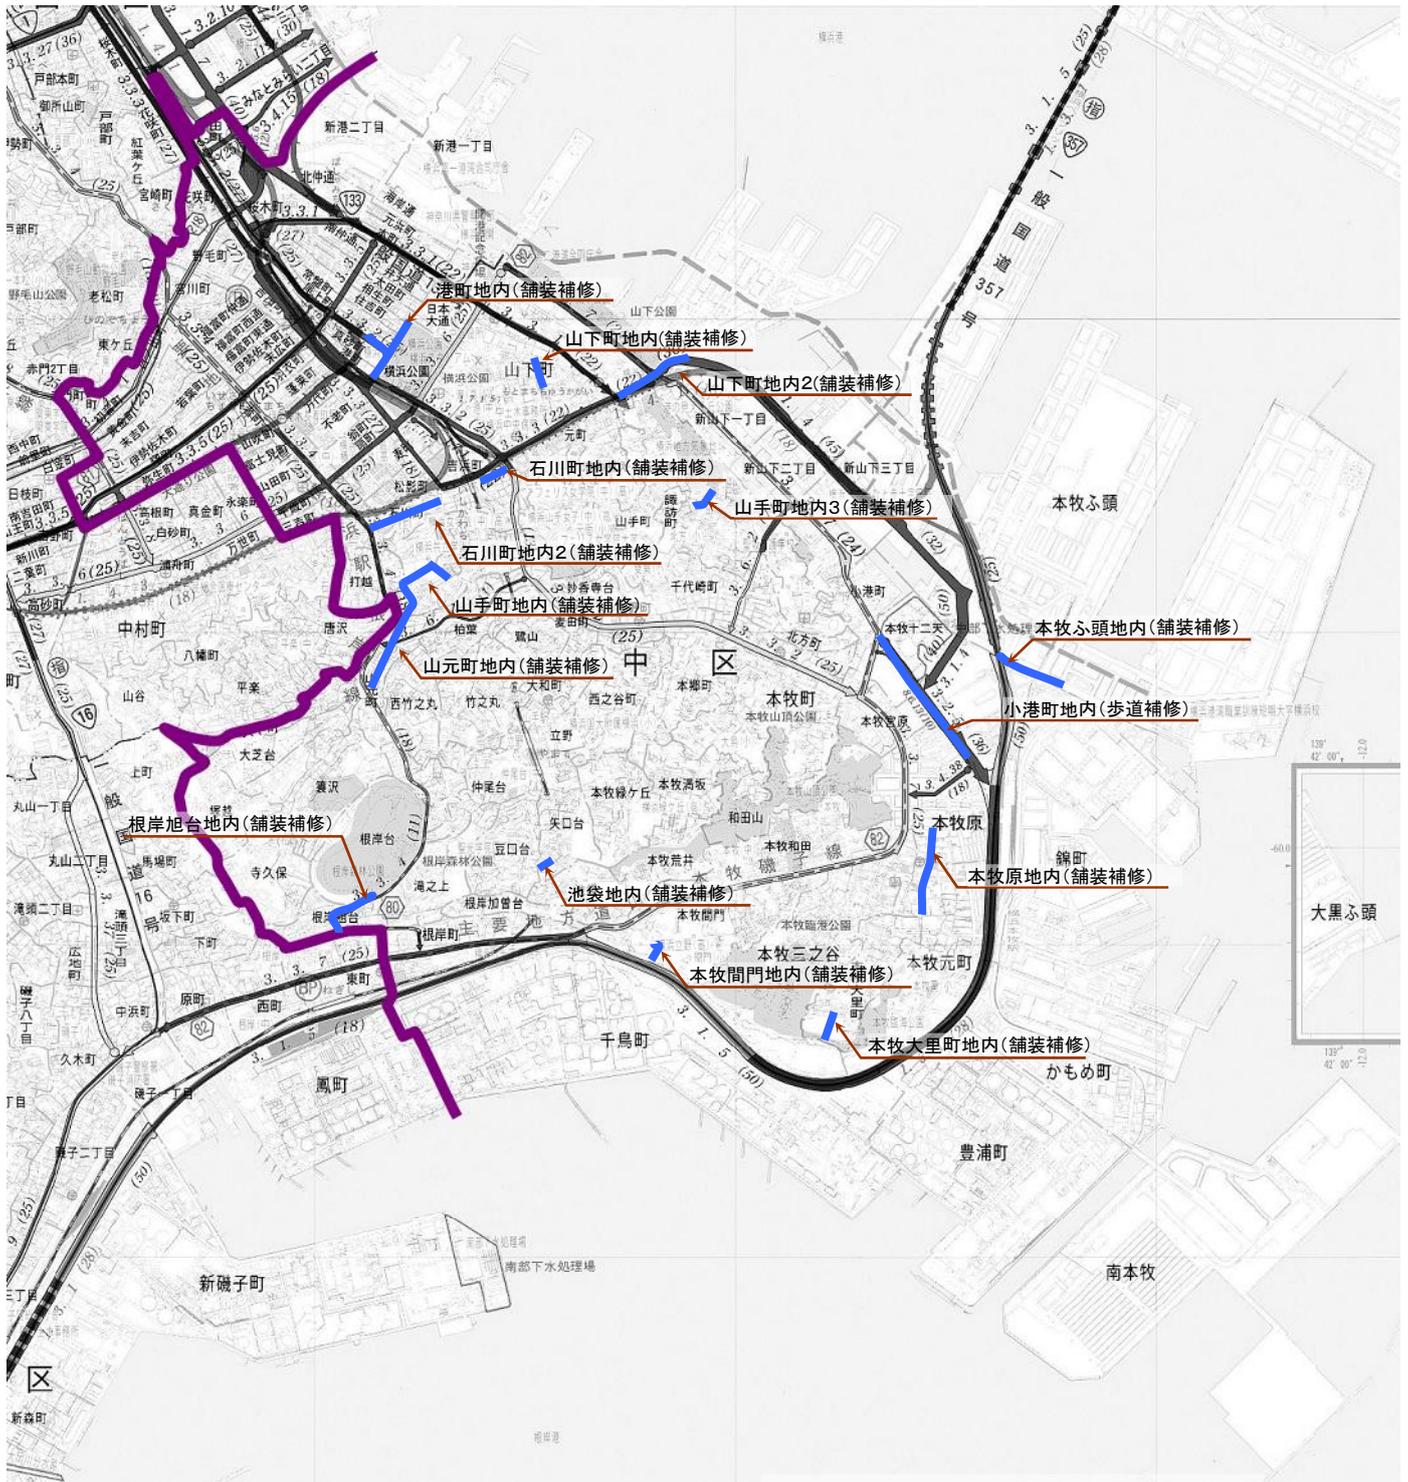

問合せ先

中土木事務所 TEL 641-7681



凡例

—●— 道路修繕