



平成24年度 横浜市栄土木事務所発注工事 栄区 道路整備 竣工箇所図

※ 平成24年4月1日から平成25年3月31日に竣工したものが記載されています。
※ なお、応急に対応した工事の記載はありません。

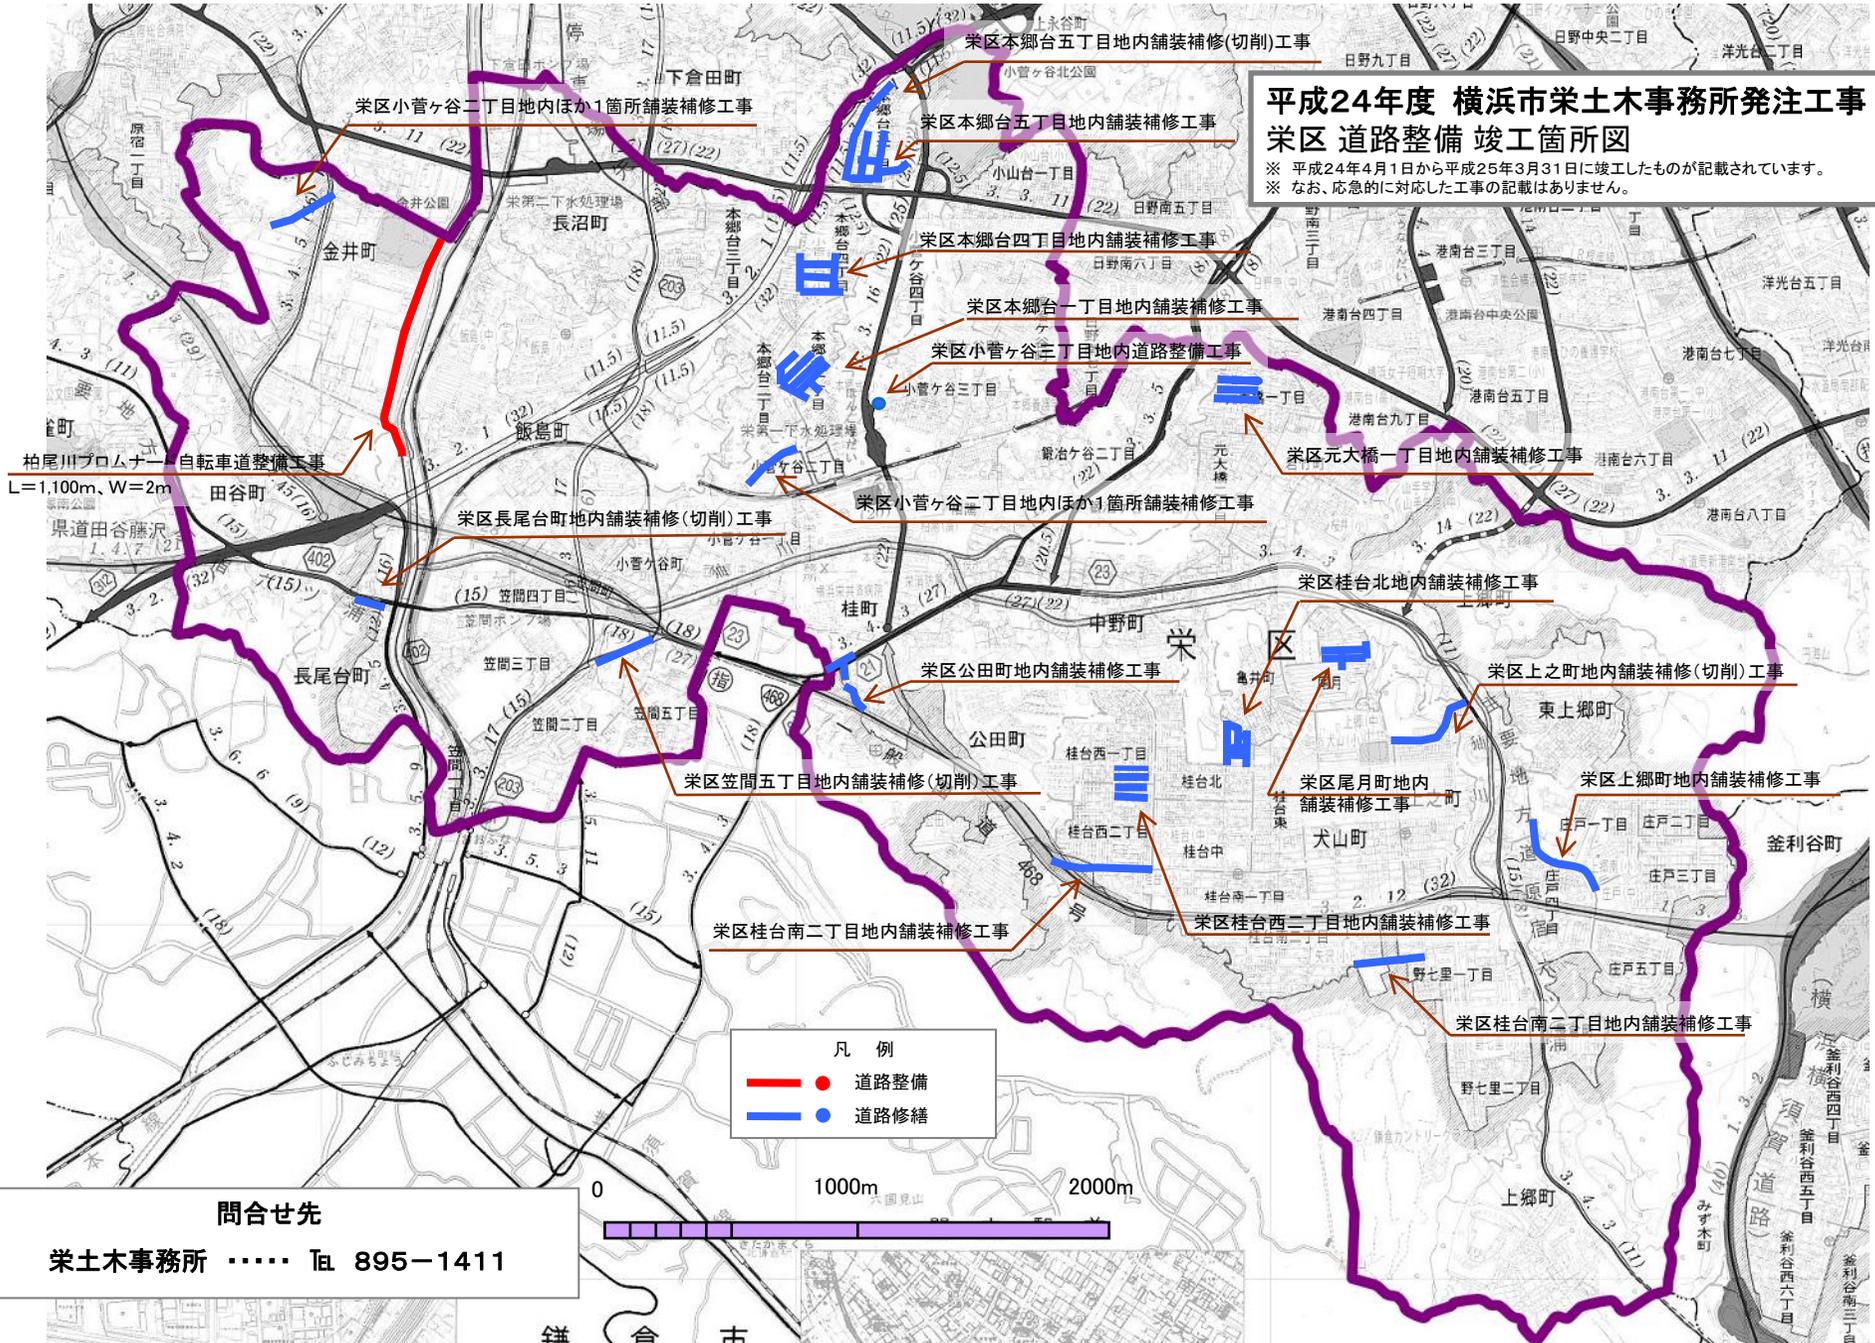

- 凡例
- 道路整備
 - 道路修繕

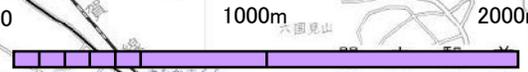

問合せ先
栄土木事務所 TEL 895-1411