


# 令和5年度 瀬谷土木事務所所管 瀬谷区 道路整備しゅん工箇所図

※ 令和5年4月1日から令和6年3月31日にしゅん工したものが記載されています。  
※ なお、応急に対応した工事の記載はありません。

- 凡 例
- 道路整備
  - 道路修繕
  - 施設整備

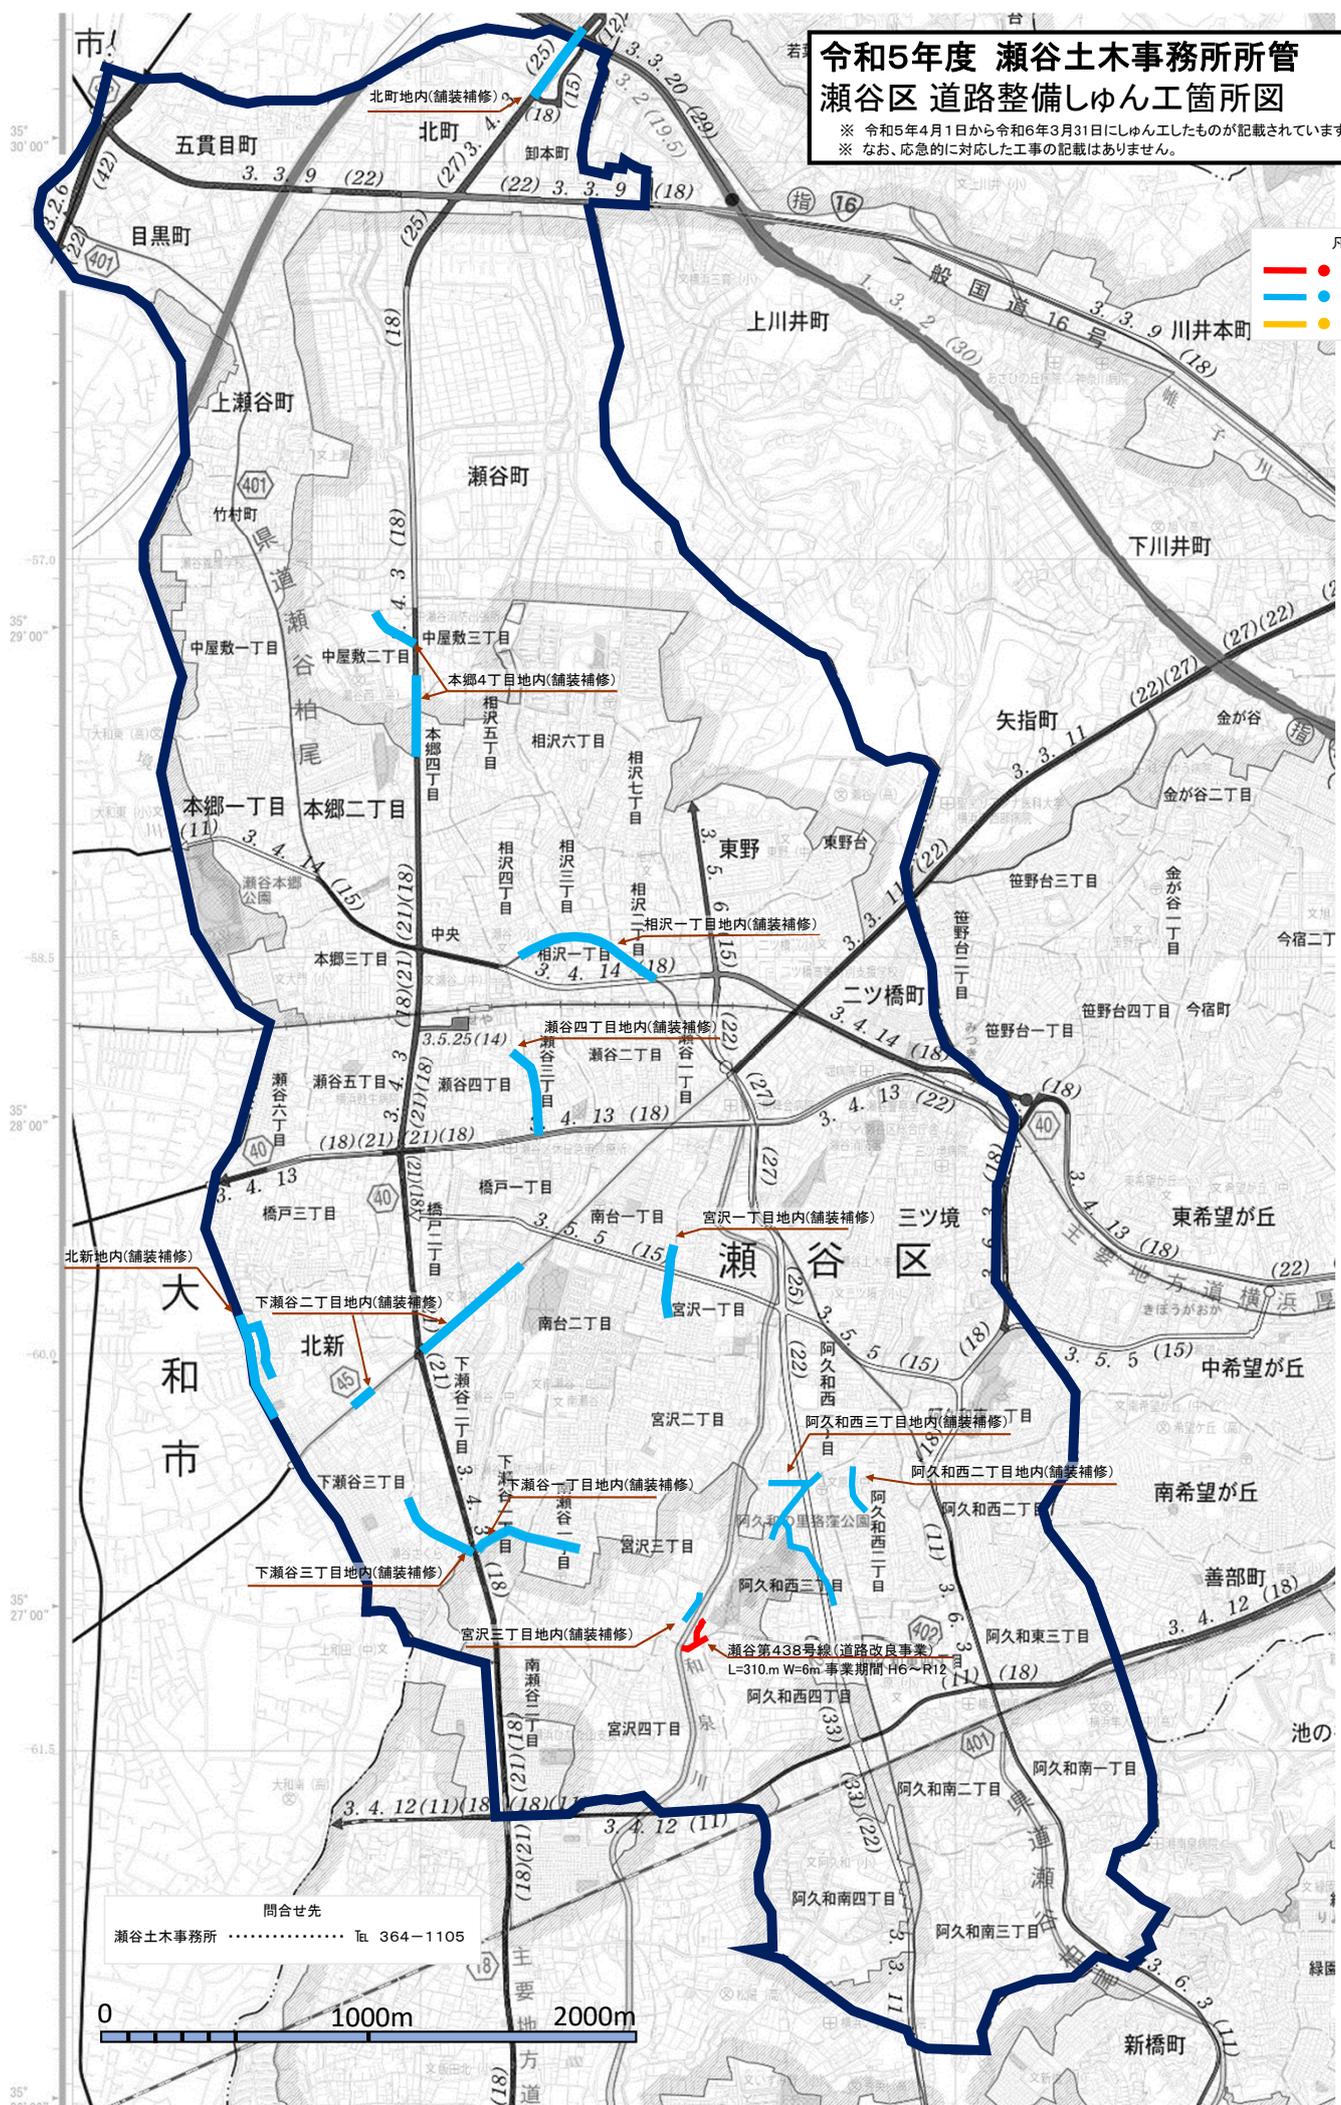

問合せ先  
瀬谷土木事務所 ..... Tel 364-1105

