


恩田第4

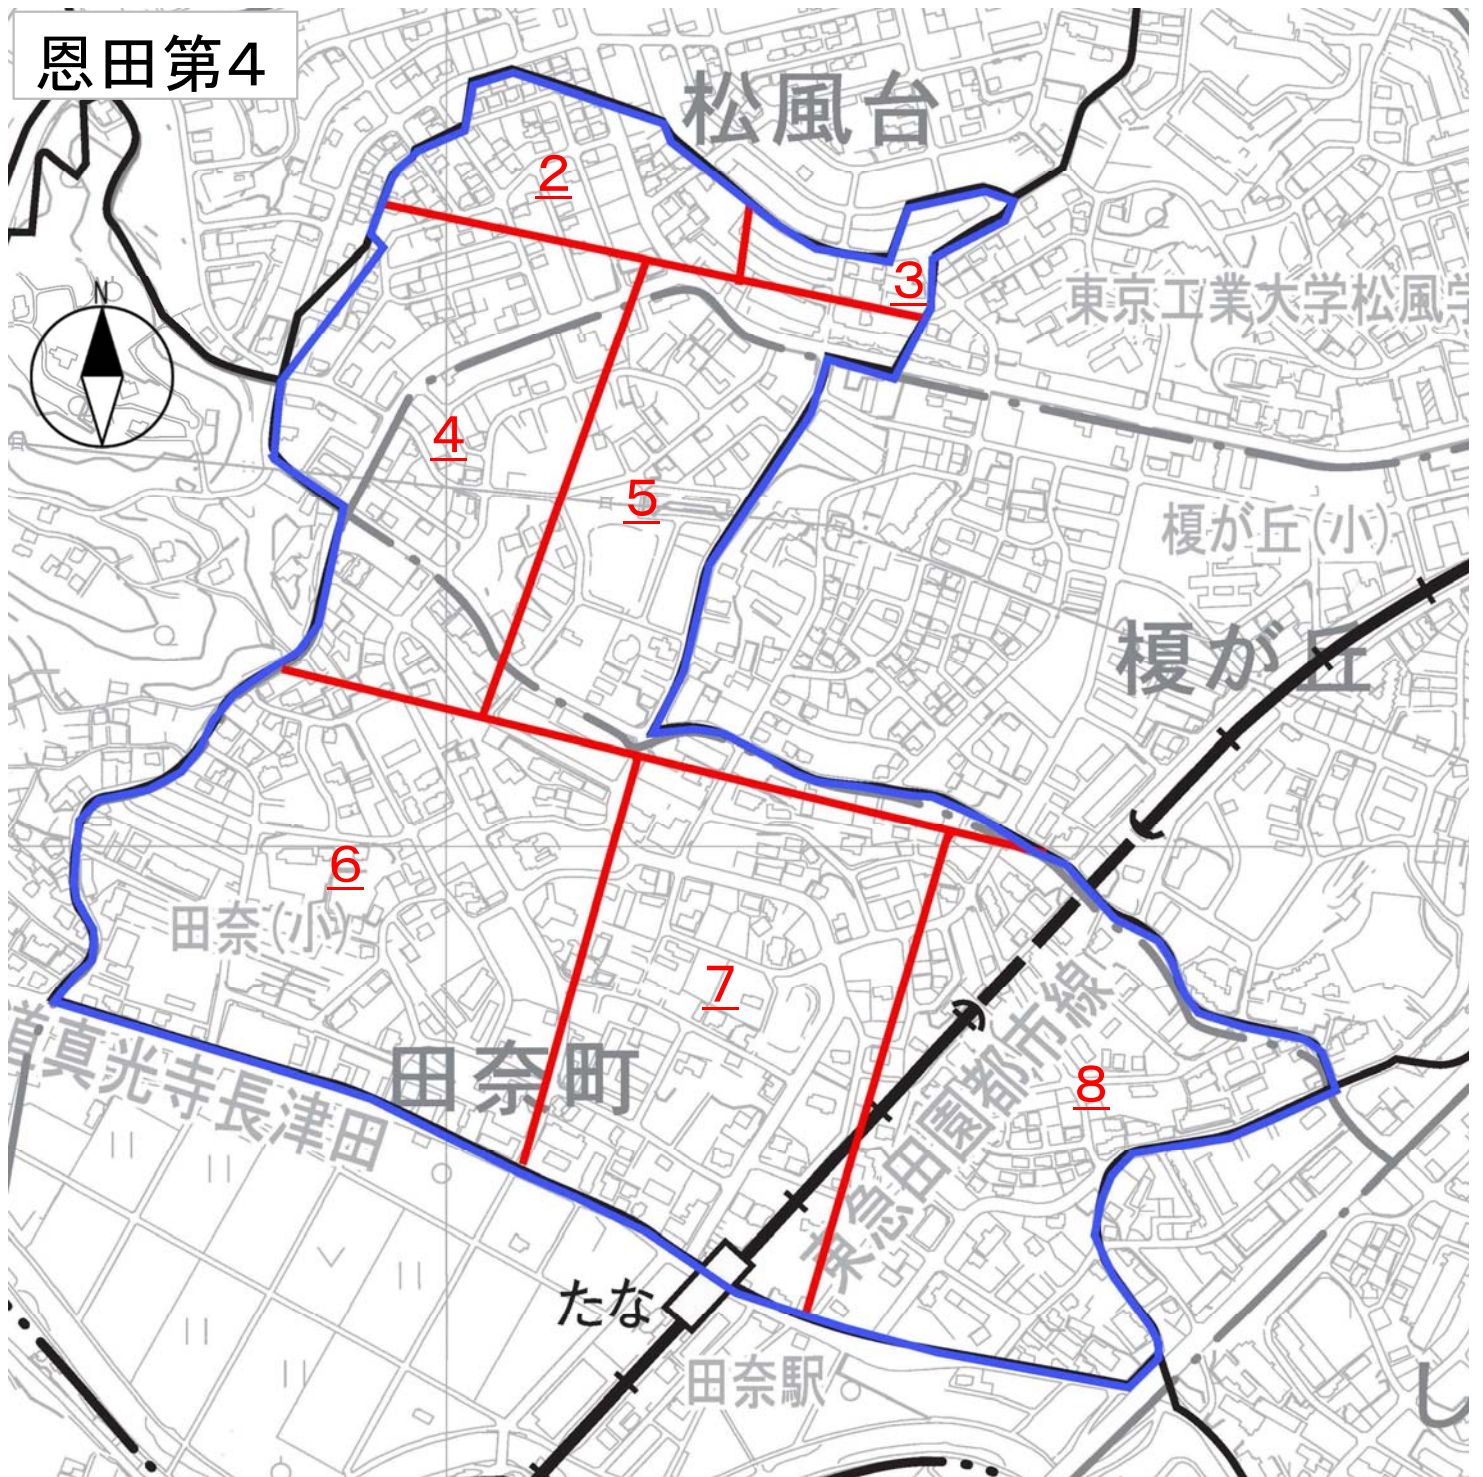


この頁は当地区の索引図（頁照合用）として本市職員が作成したものです。

□赤字は、頁（ページ）番号になります。

□青線は、この索引図の黒実線又は緑実線が区画整理の区域線と大きく異なる場合に、目安として明示したものです。

恩田第四地区画



X=60.700 +

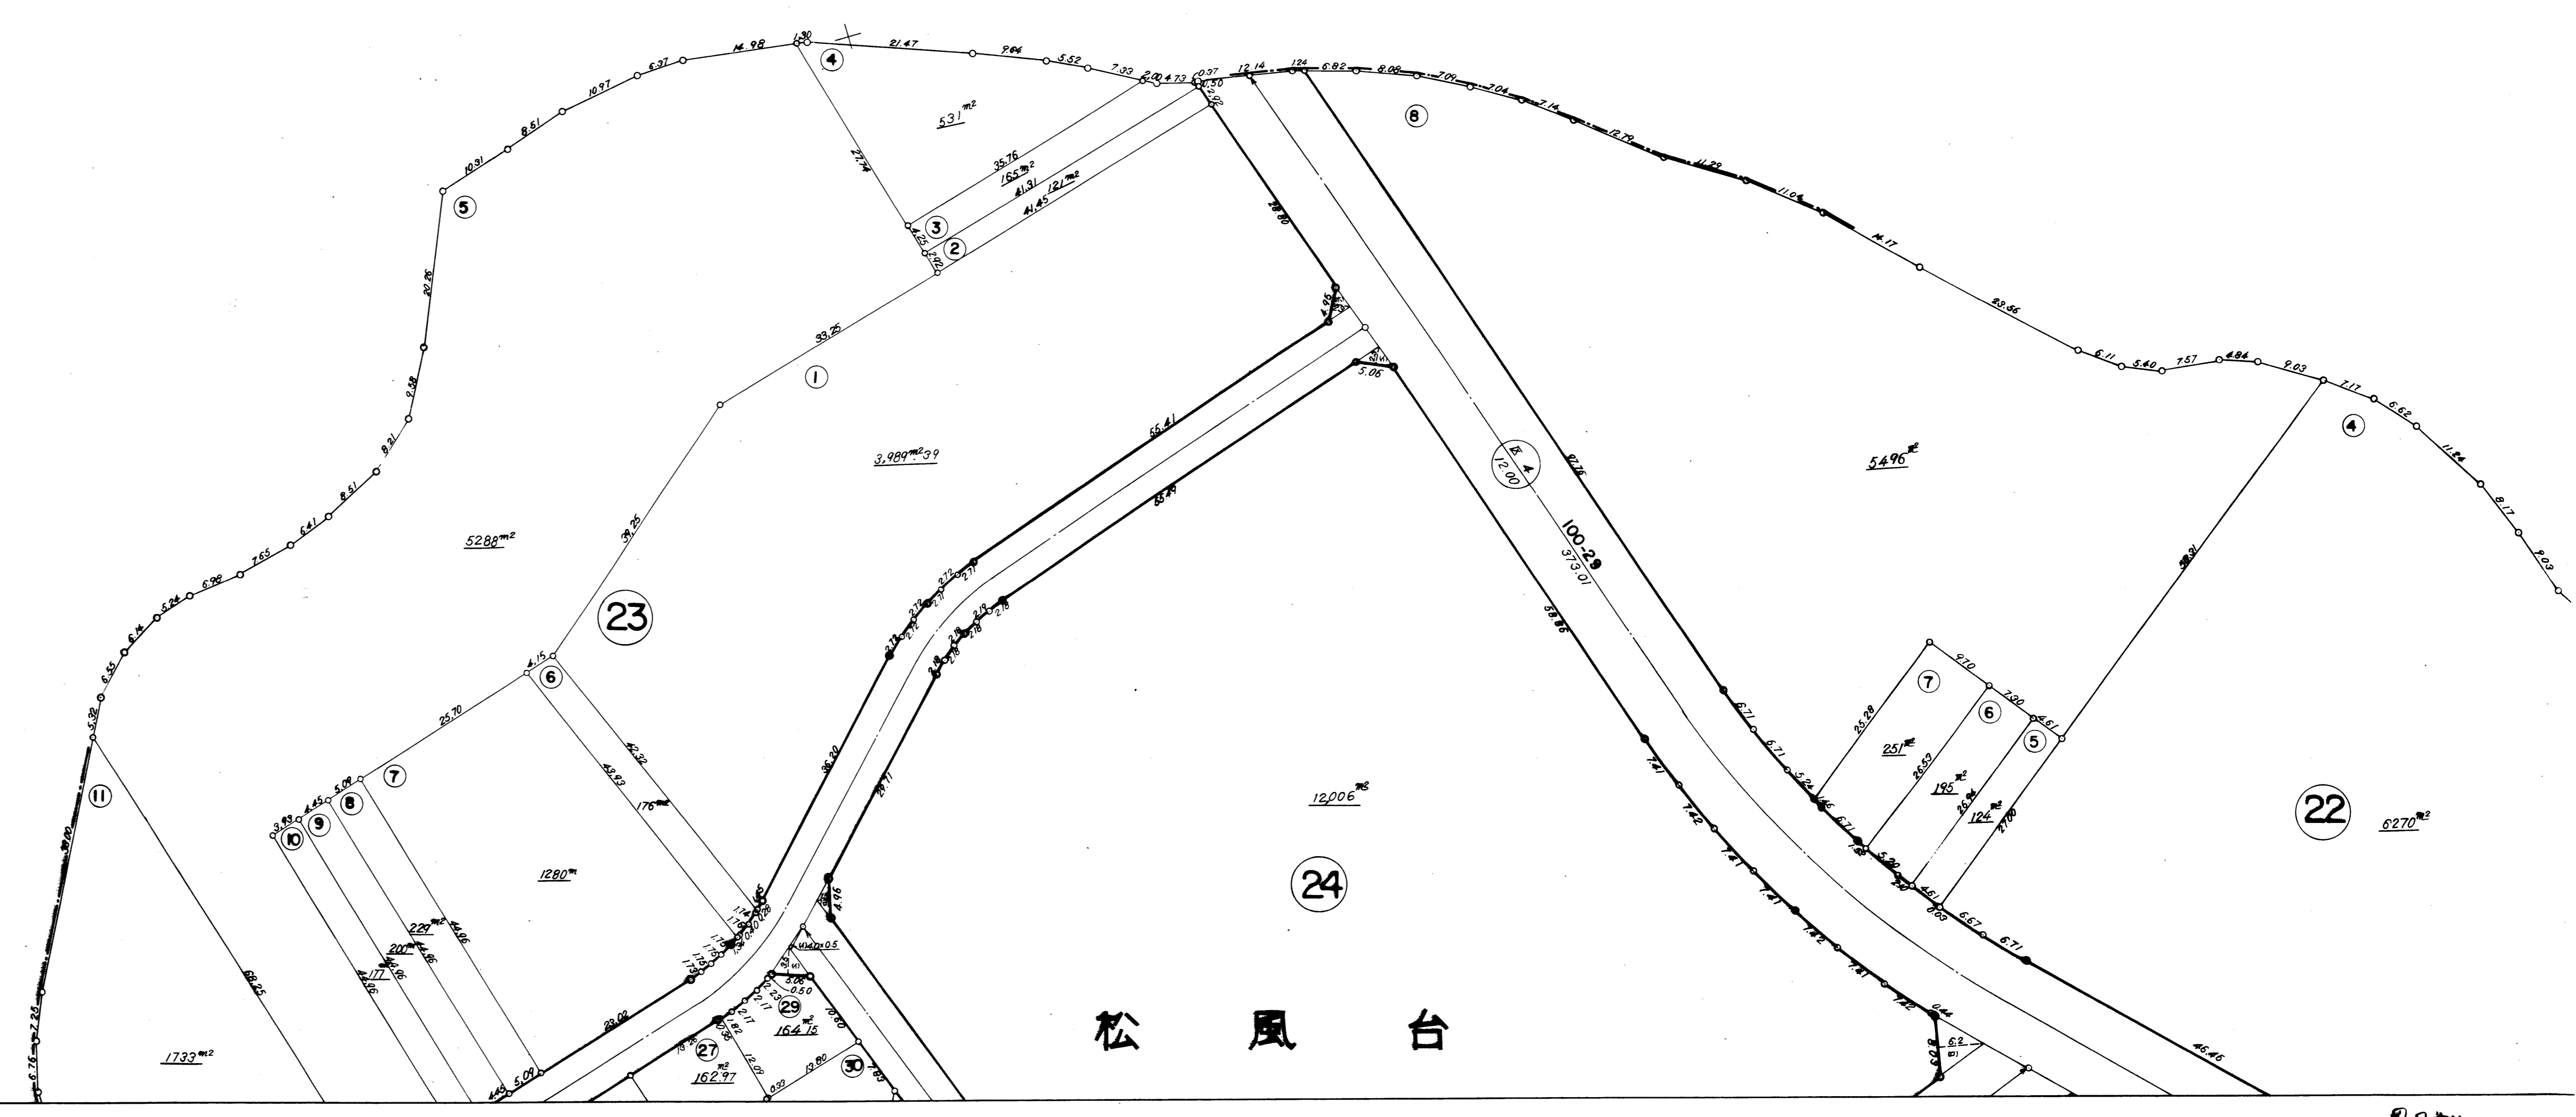

松風台



恩田第四地区画地确定測量图

縮尺: 五百分之一

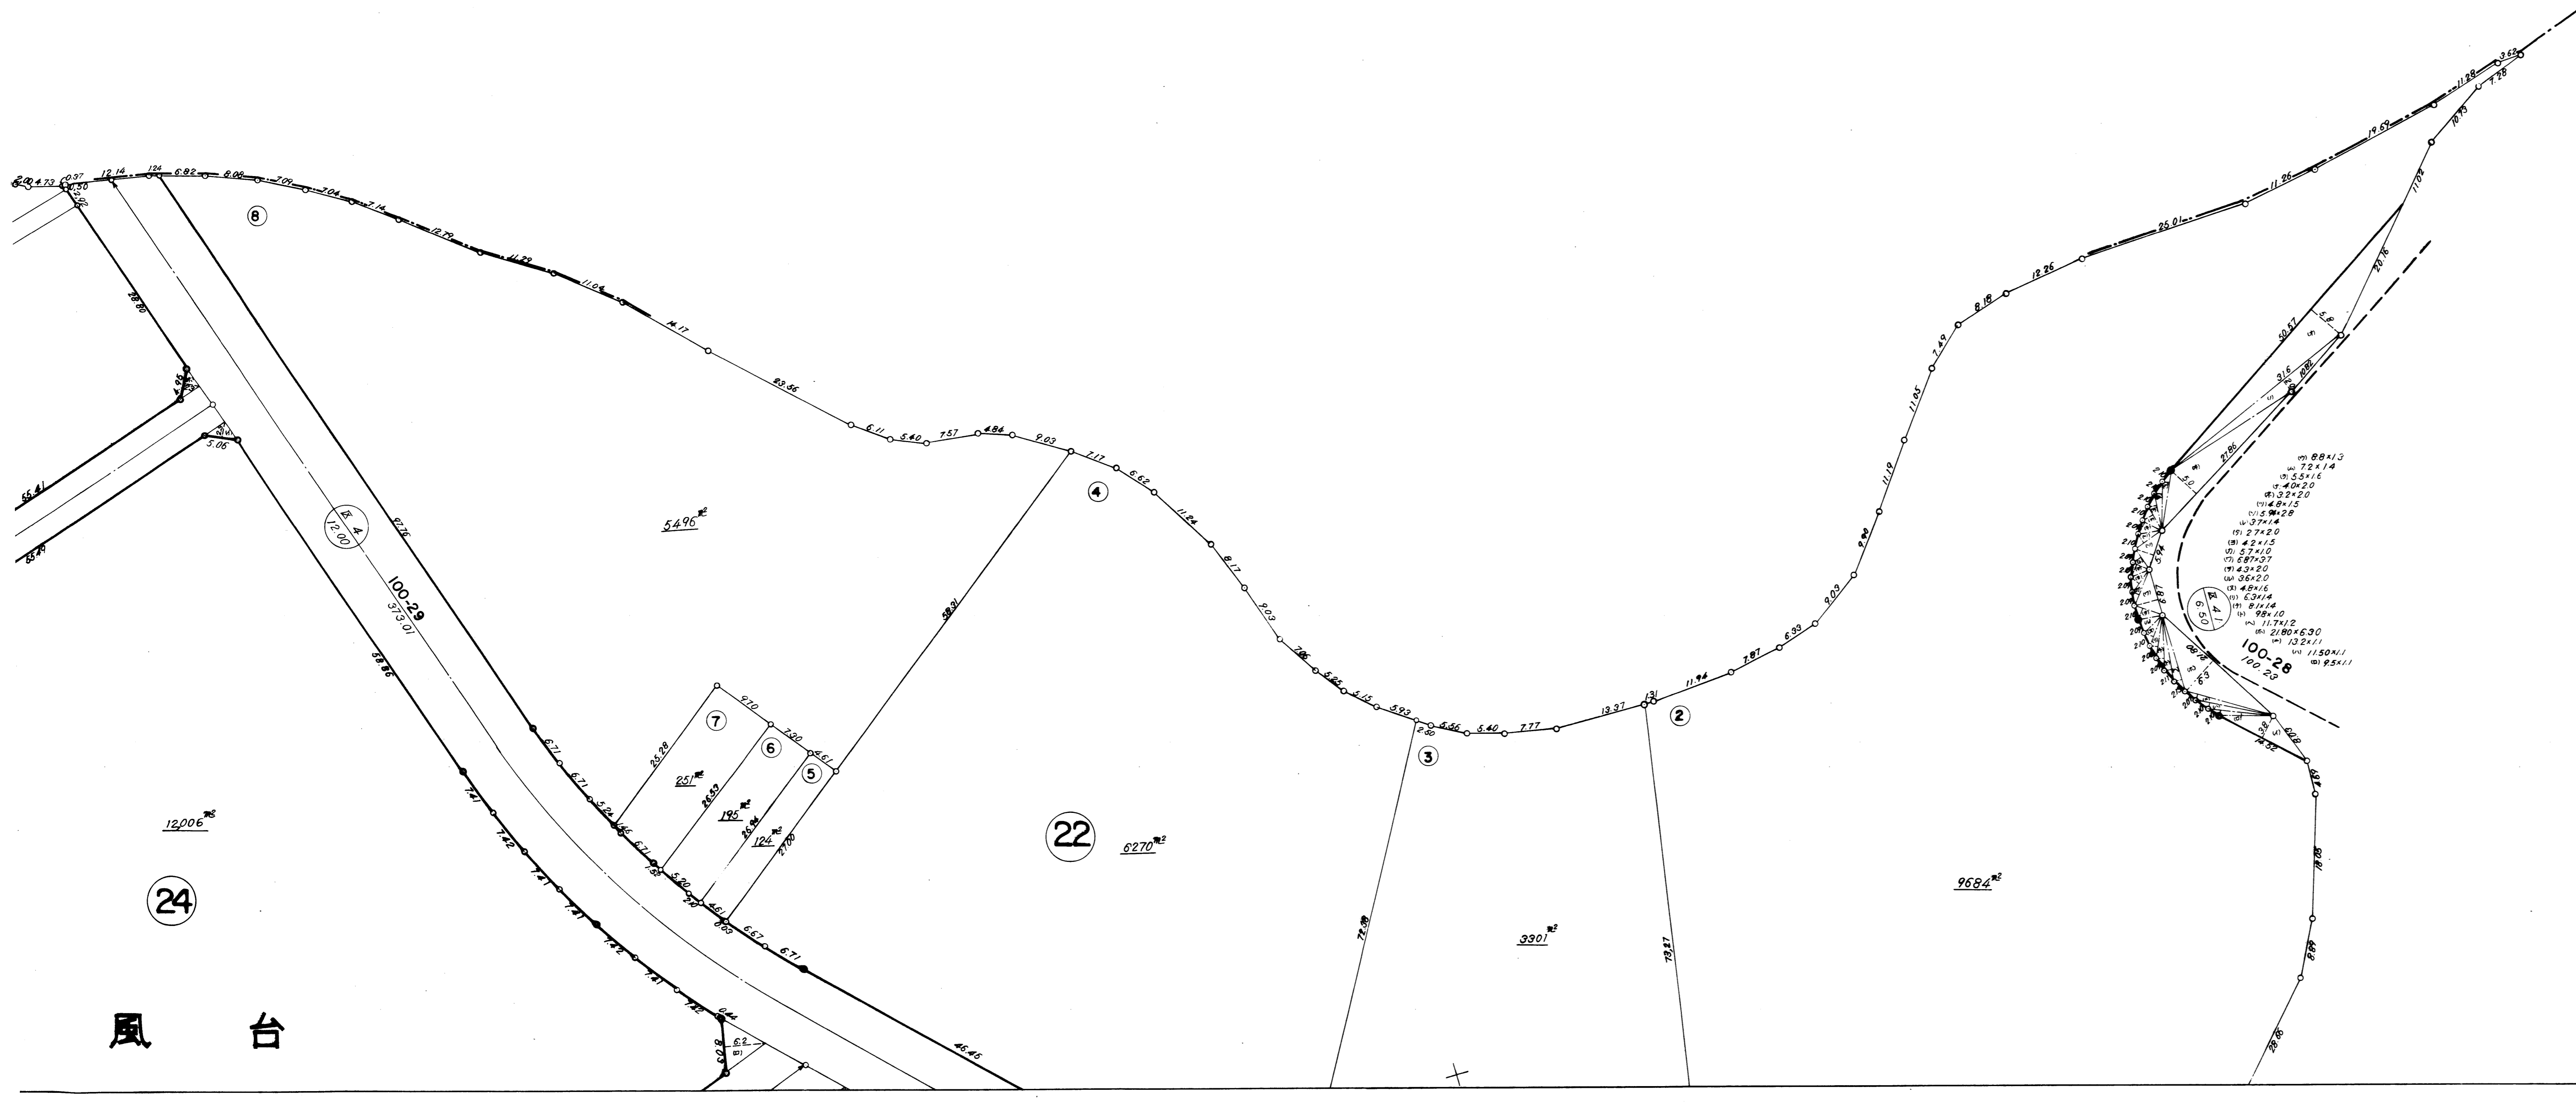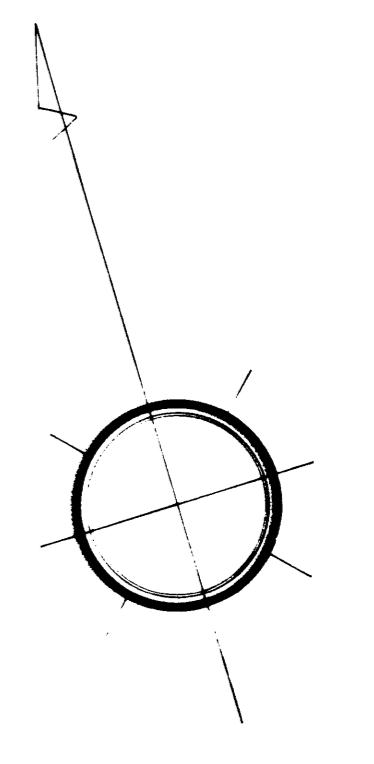

風台



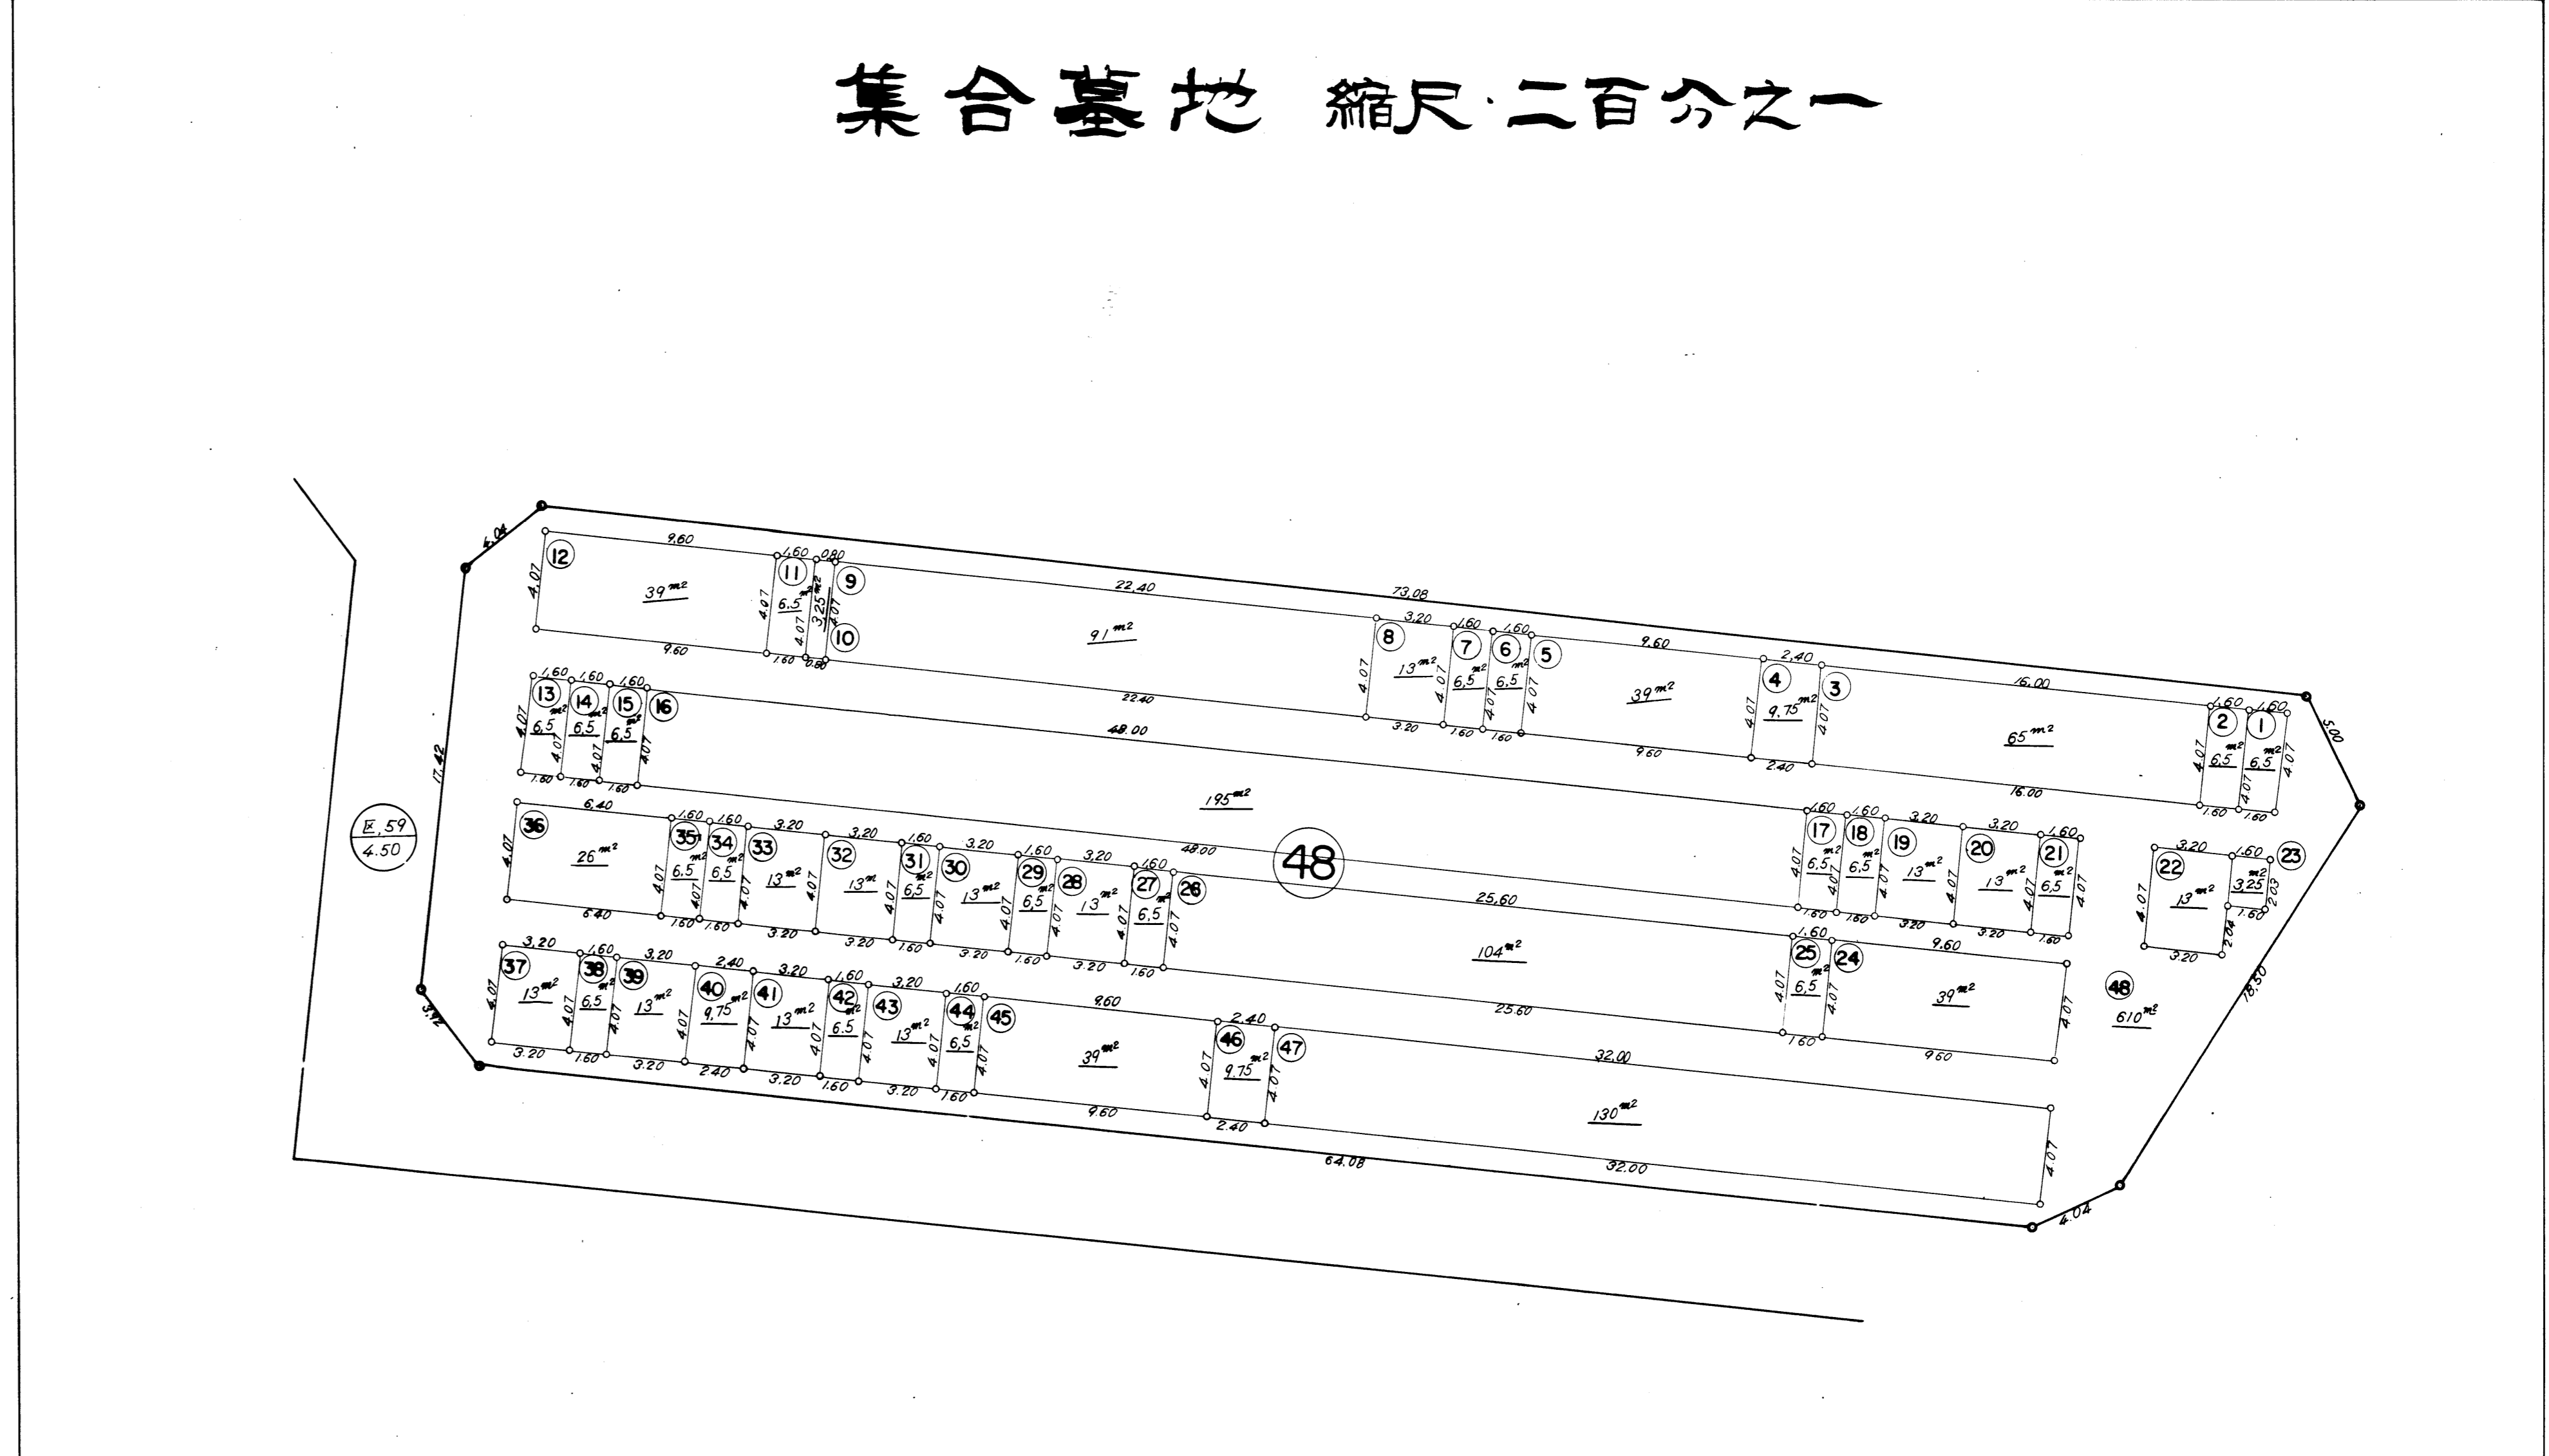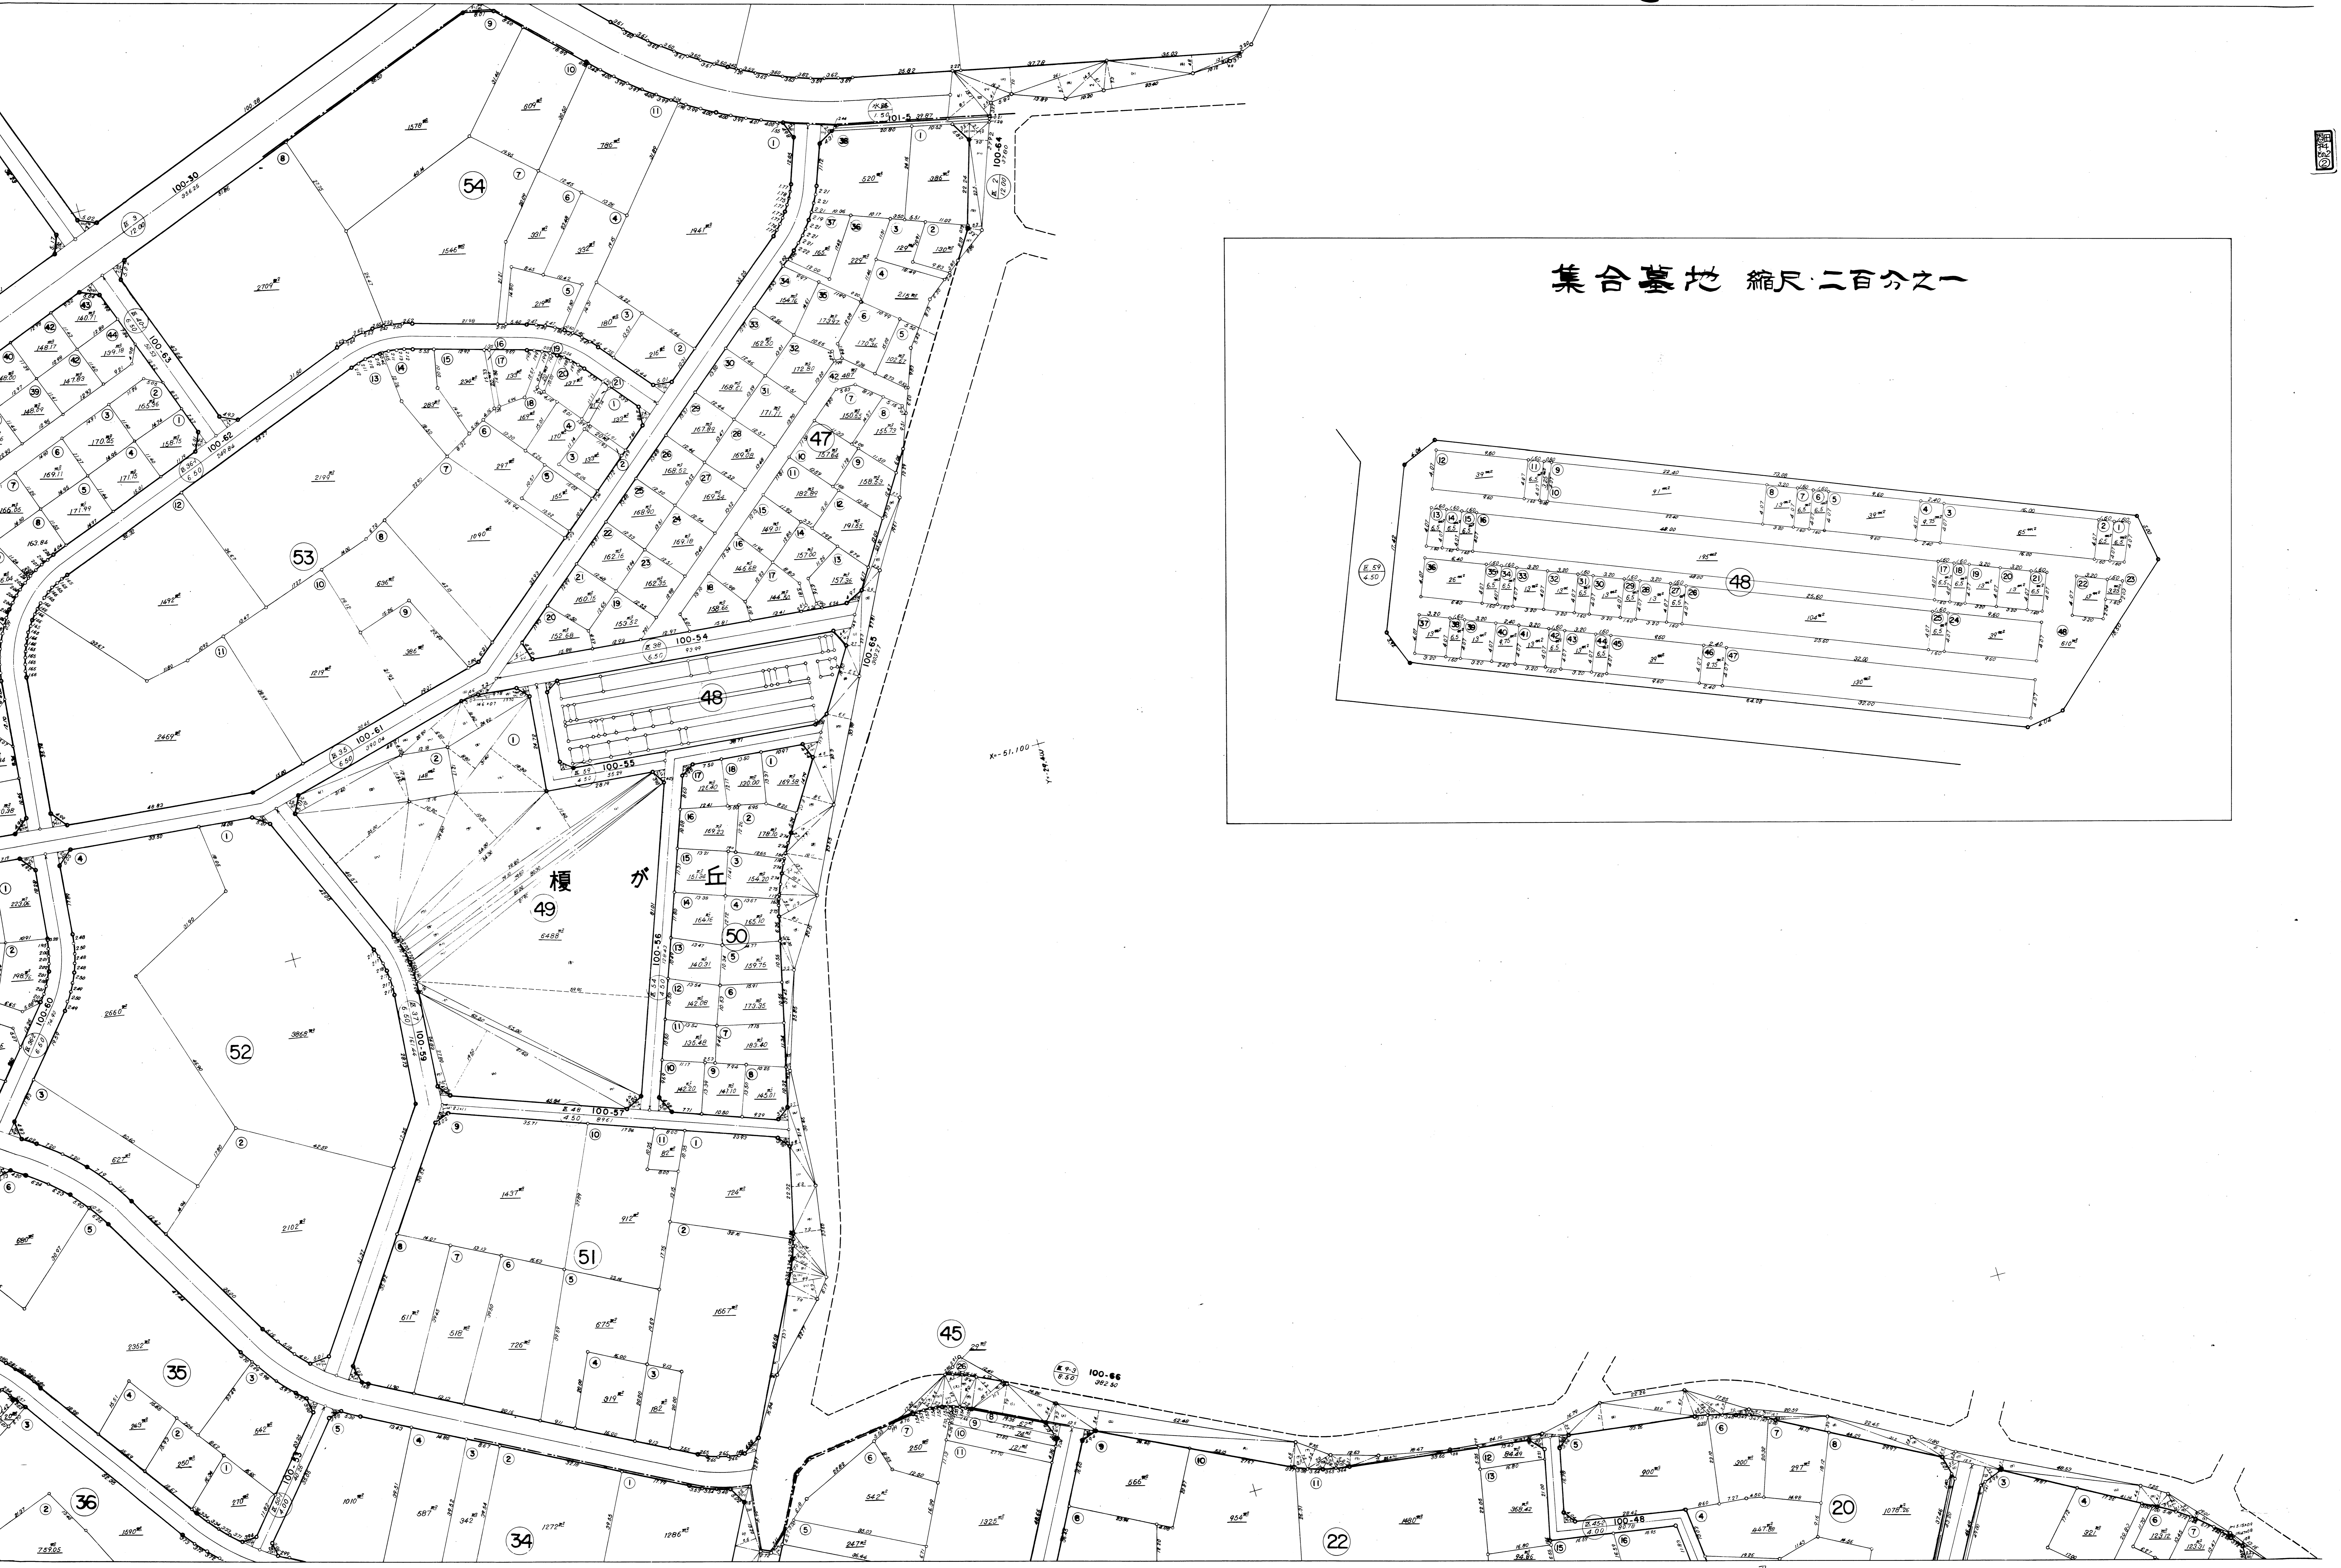



图田方四其,三①



田奈町

恩田物其, 三 (2)

田田图

