令和5年度 横浜市金沢土木事務所所管
金沢区 道路整備しゅん工箇所図
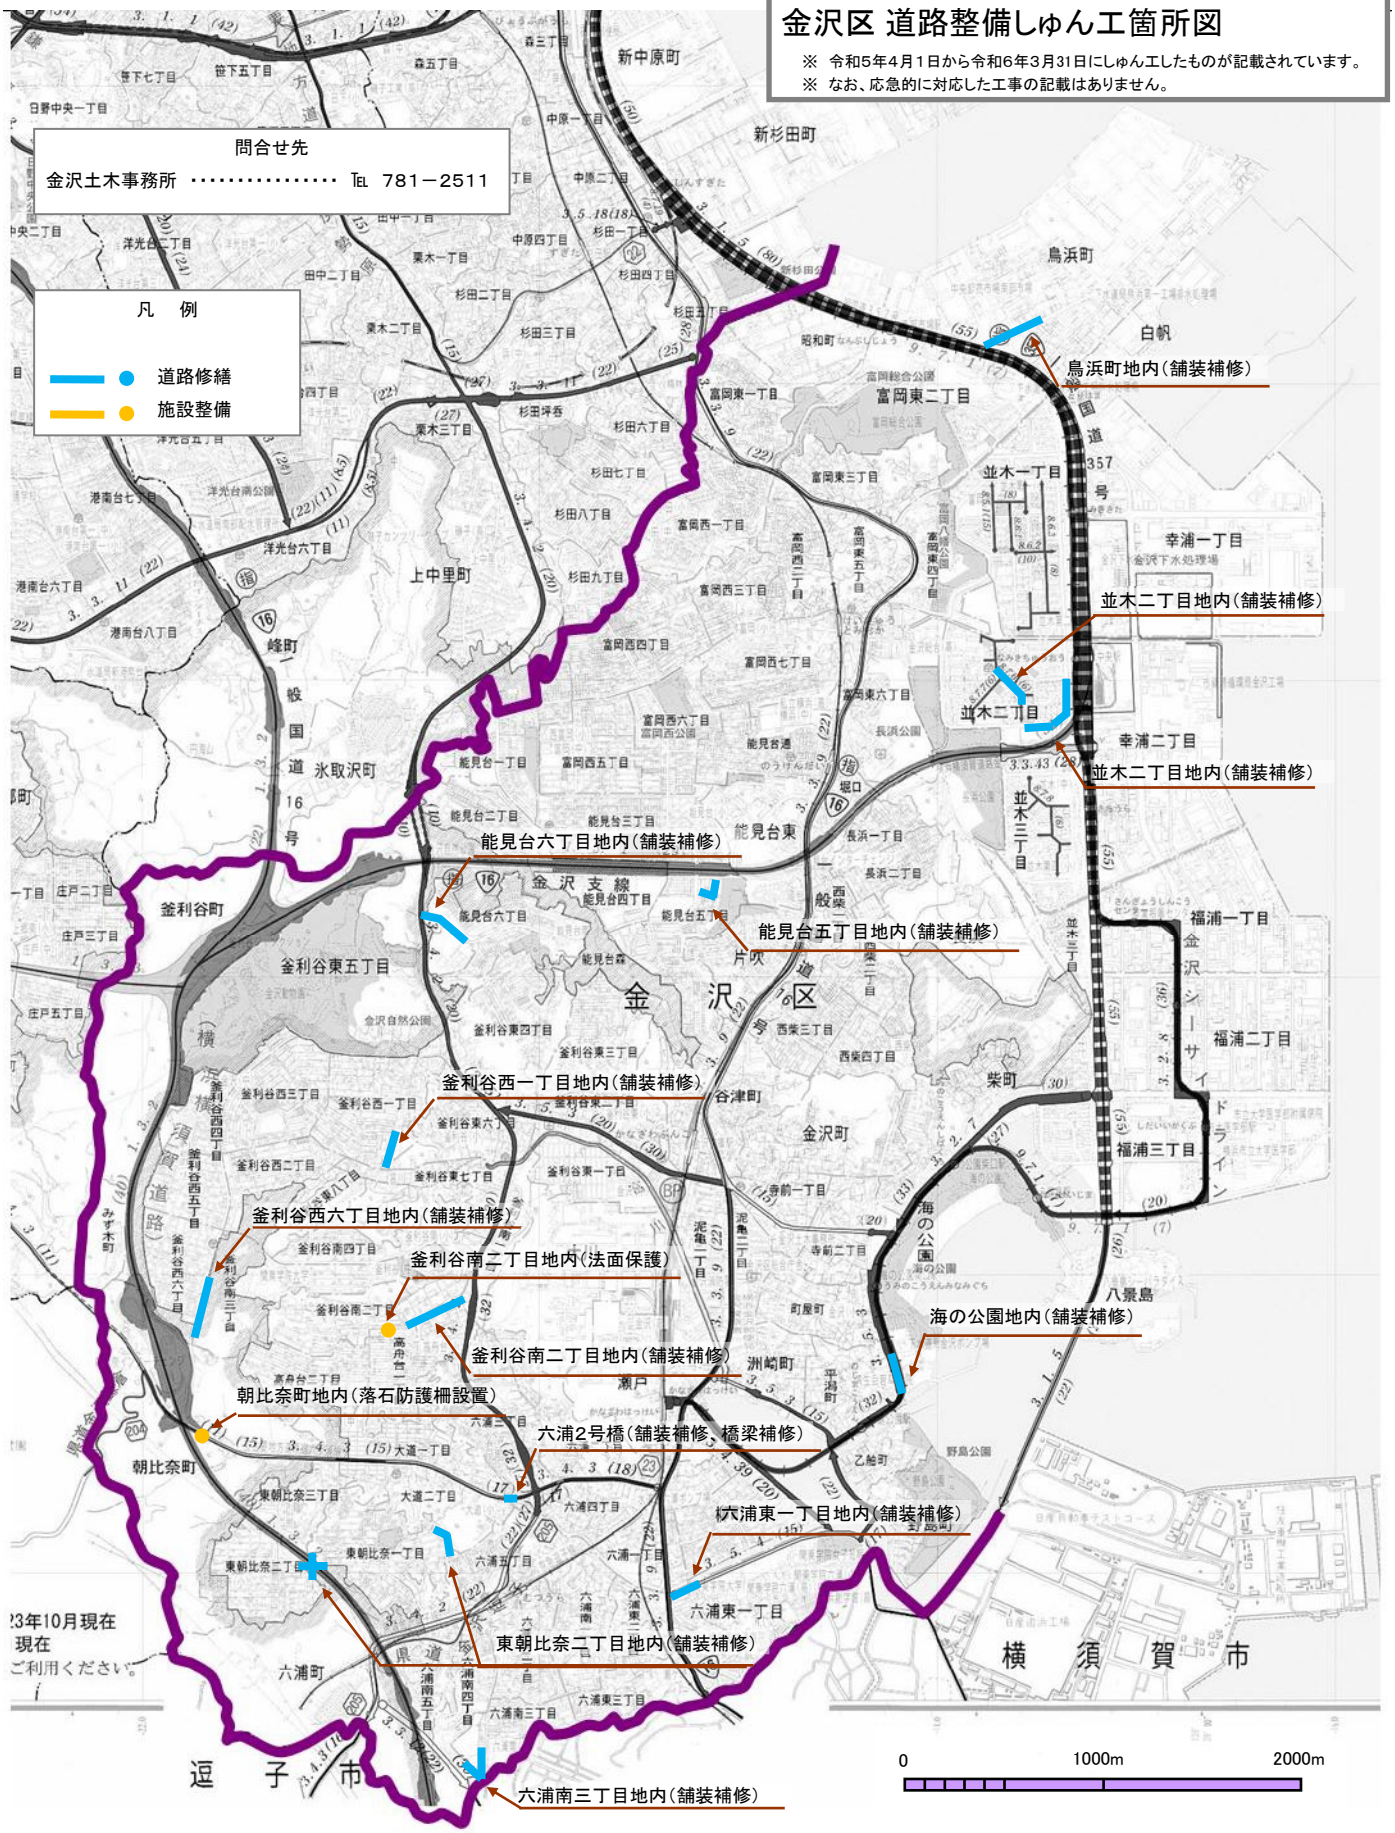
※ 令和5年4月1日から令和6年3月31日にしゅん工したものが記載されています。
※ なお、応急的に対応した工事の記載はありません。